


Grundriss
M 1/100

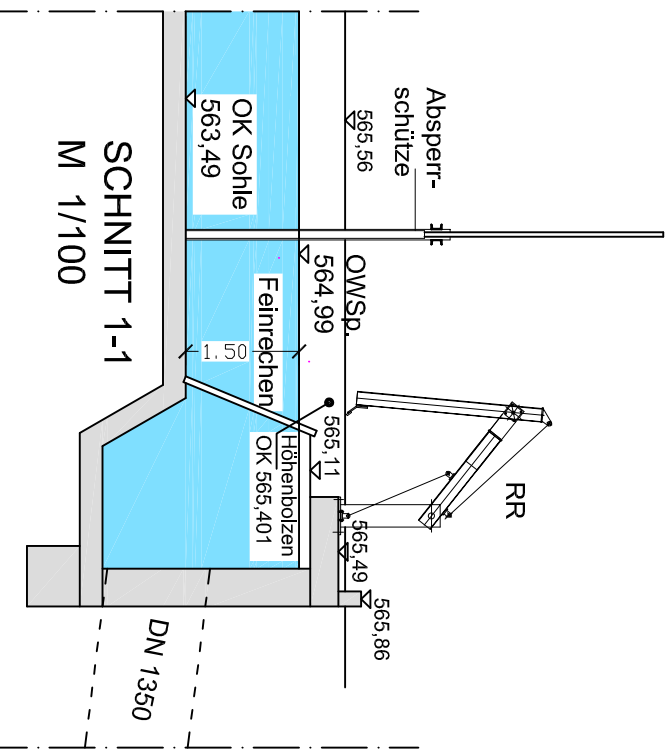

SCHNITT 1-1
M 1/100

Fürstenzell, den

....., den

Der Planfertiger

Der Gestuchsteller

Datum: Sept. 2019	Bestandsplan Wasserschloss Wasserkraftanlage "Hammerschmiede" in Grafenau an der Kleinen Ohe
Bearb. A. Brunner	
Gepr. R. Gugelzer	
Beilage 6.7.8	
Wolfgang Hartl Singham 88 94086 Bad Griesbach	
M 1:100	