


**Best: Fischaufstiegshilfe  
(Tümpelassanlage)**

Breite LM, ca. 1,50 m  
 Wassertiefe LM, ca. 0,30 - 0,50 m  
 Gesamtlänge ca. 30,0 m  
 Höhendiff. OWSp. / UWSp. ca. 1,45 m  
 (gemessen am 19.11.2019)

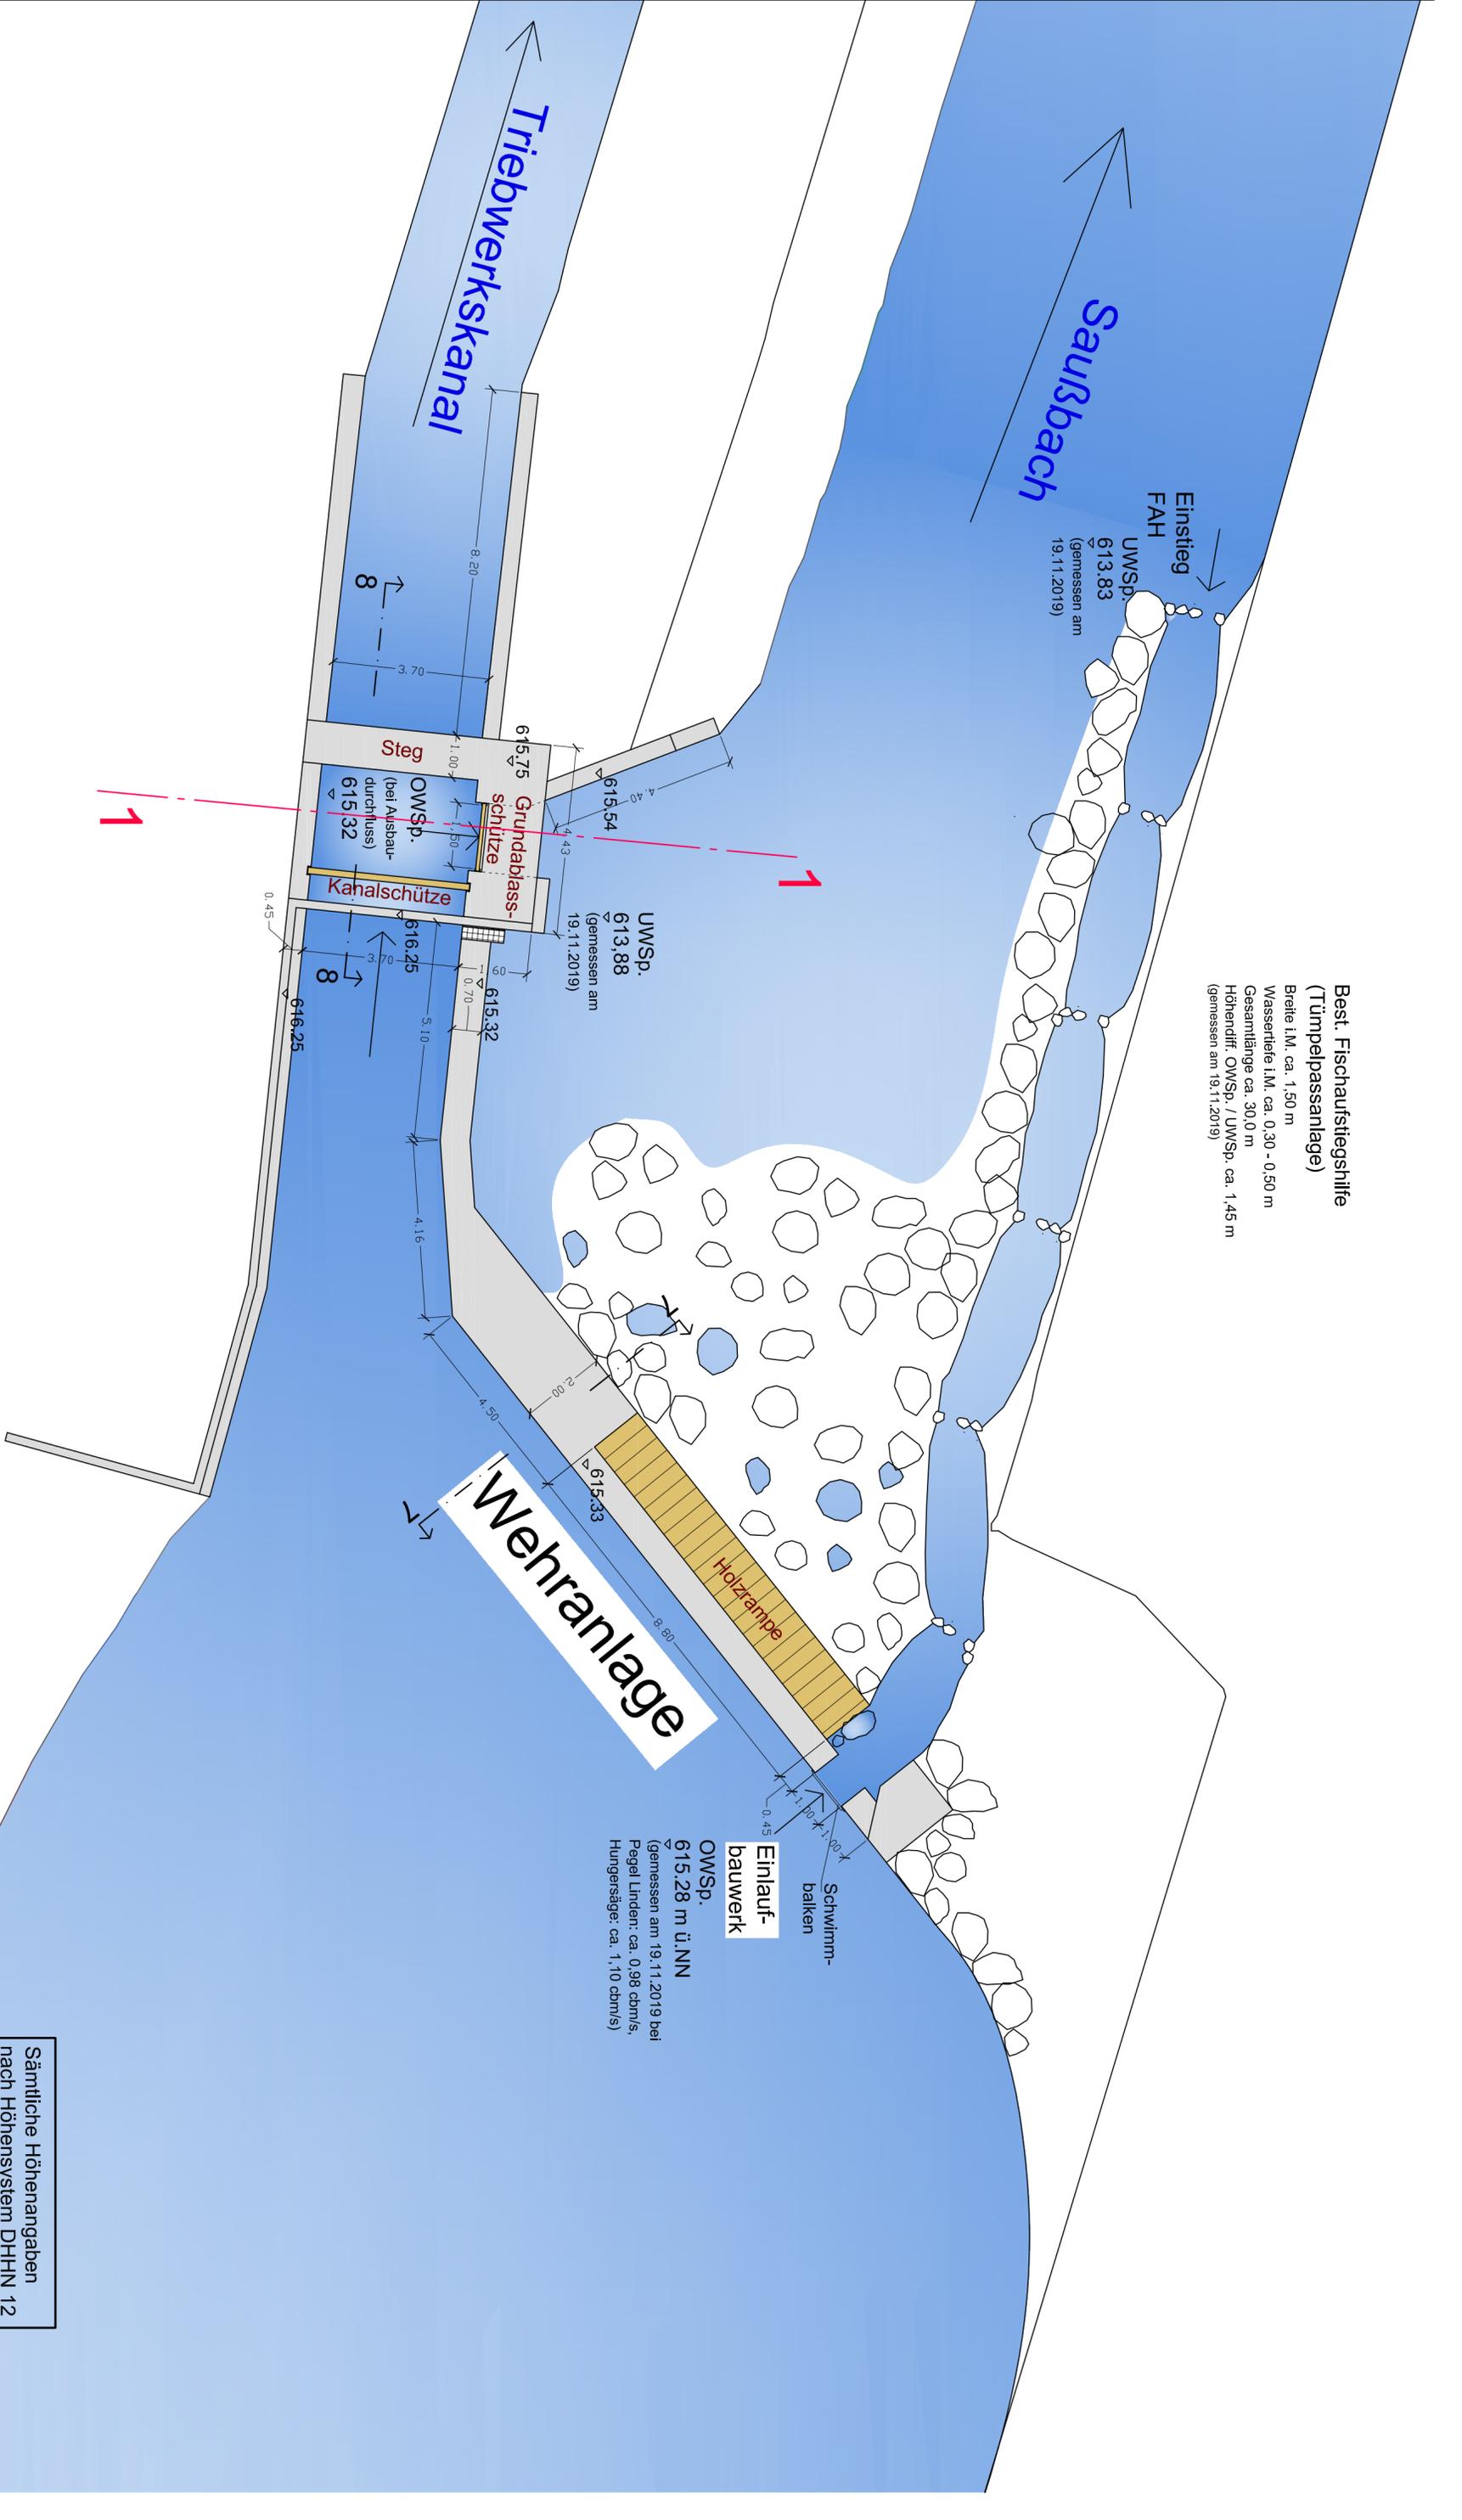

**Einlaufbauwerk**  
 OWSp. 615,28 m ü. NN  
 (gemessen am 19.11.2019 bei  
 Pegel Lindern: ca. 0,98 cbm/s,  
 Hungersäuge: ca. 1,10 cbm/s)

**Wehranlage**



**Sämtliche Höhenangaben  
nach Höhensystem DHHN 12**

Fürstenzell, den ..... Der Plansteller  
 ..... den ..... Der Gesuchsteller

Datum: Febr. 2020	<b>Bestandsplan Bereich Wehr</b>
Bearb. A. Brunner	
Gepr. R. Guggenberger	
Wasserkraftanlage "Hungersäge" In Freyung am Saubach	
Barica Weigenstorfer Jahrstraße 15 94078 Freyung	
Beflage 5.7.4	<b>M 1:100</b>