

Saubrbach

3

OK Sohle
613.27

615.52

Überlauf-
schütze


OWSp.
615.21

3

Triebwerkskanal

Weg

Überfahrt

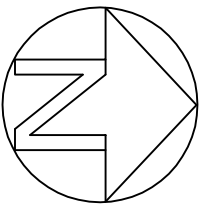

Sämtliche Höhenangaben
nach Höhensystem DHHN 12

Fürstentz. den
Der Planfertiger

..... den
Der Gesuchsteller

Datum: 03.04.2023	Bestandsplan Bereich Entlastungsbauwerk
Bearb. A. Brunner	
Gepr. R. Gugetzer	Wasserkraftanlage "Hungersegg" in Freyung am Saubrbach
Beilage 6.7.5	Berta Walgerstorfer Jahnstraße 15 94078 Freyung
	M 1:100